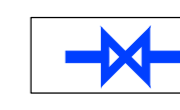
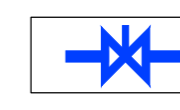
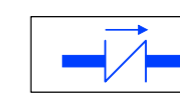
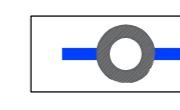

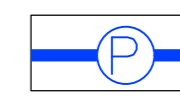


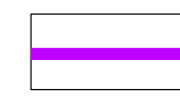
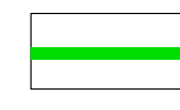
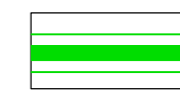
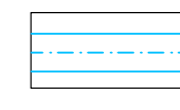
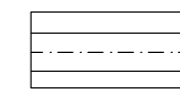
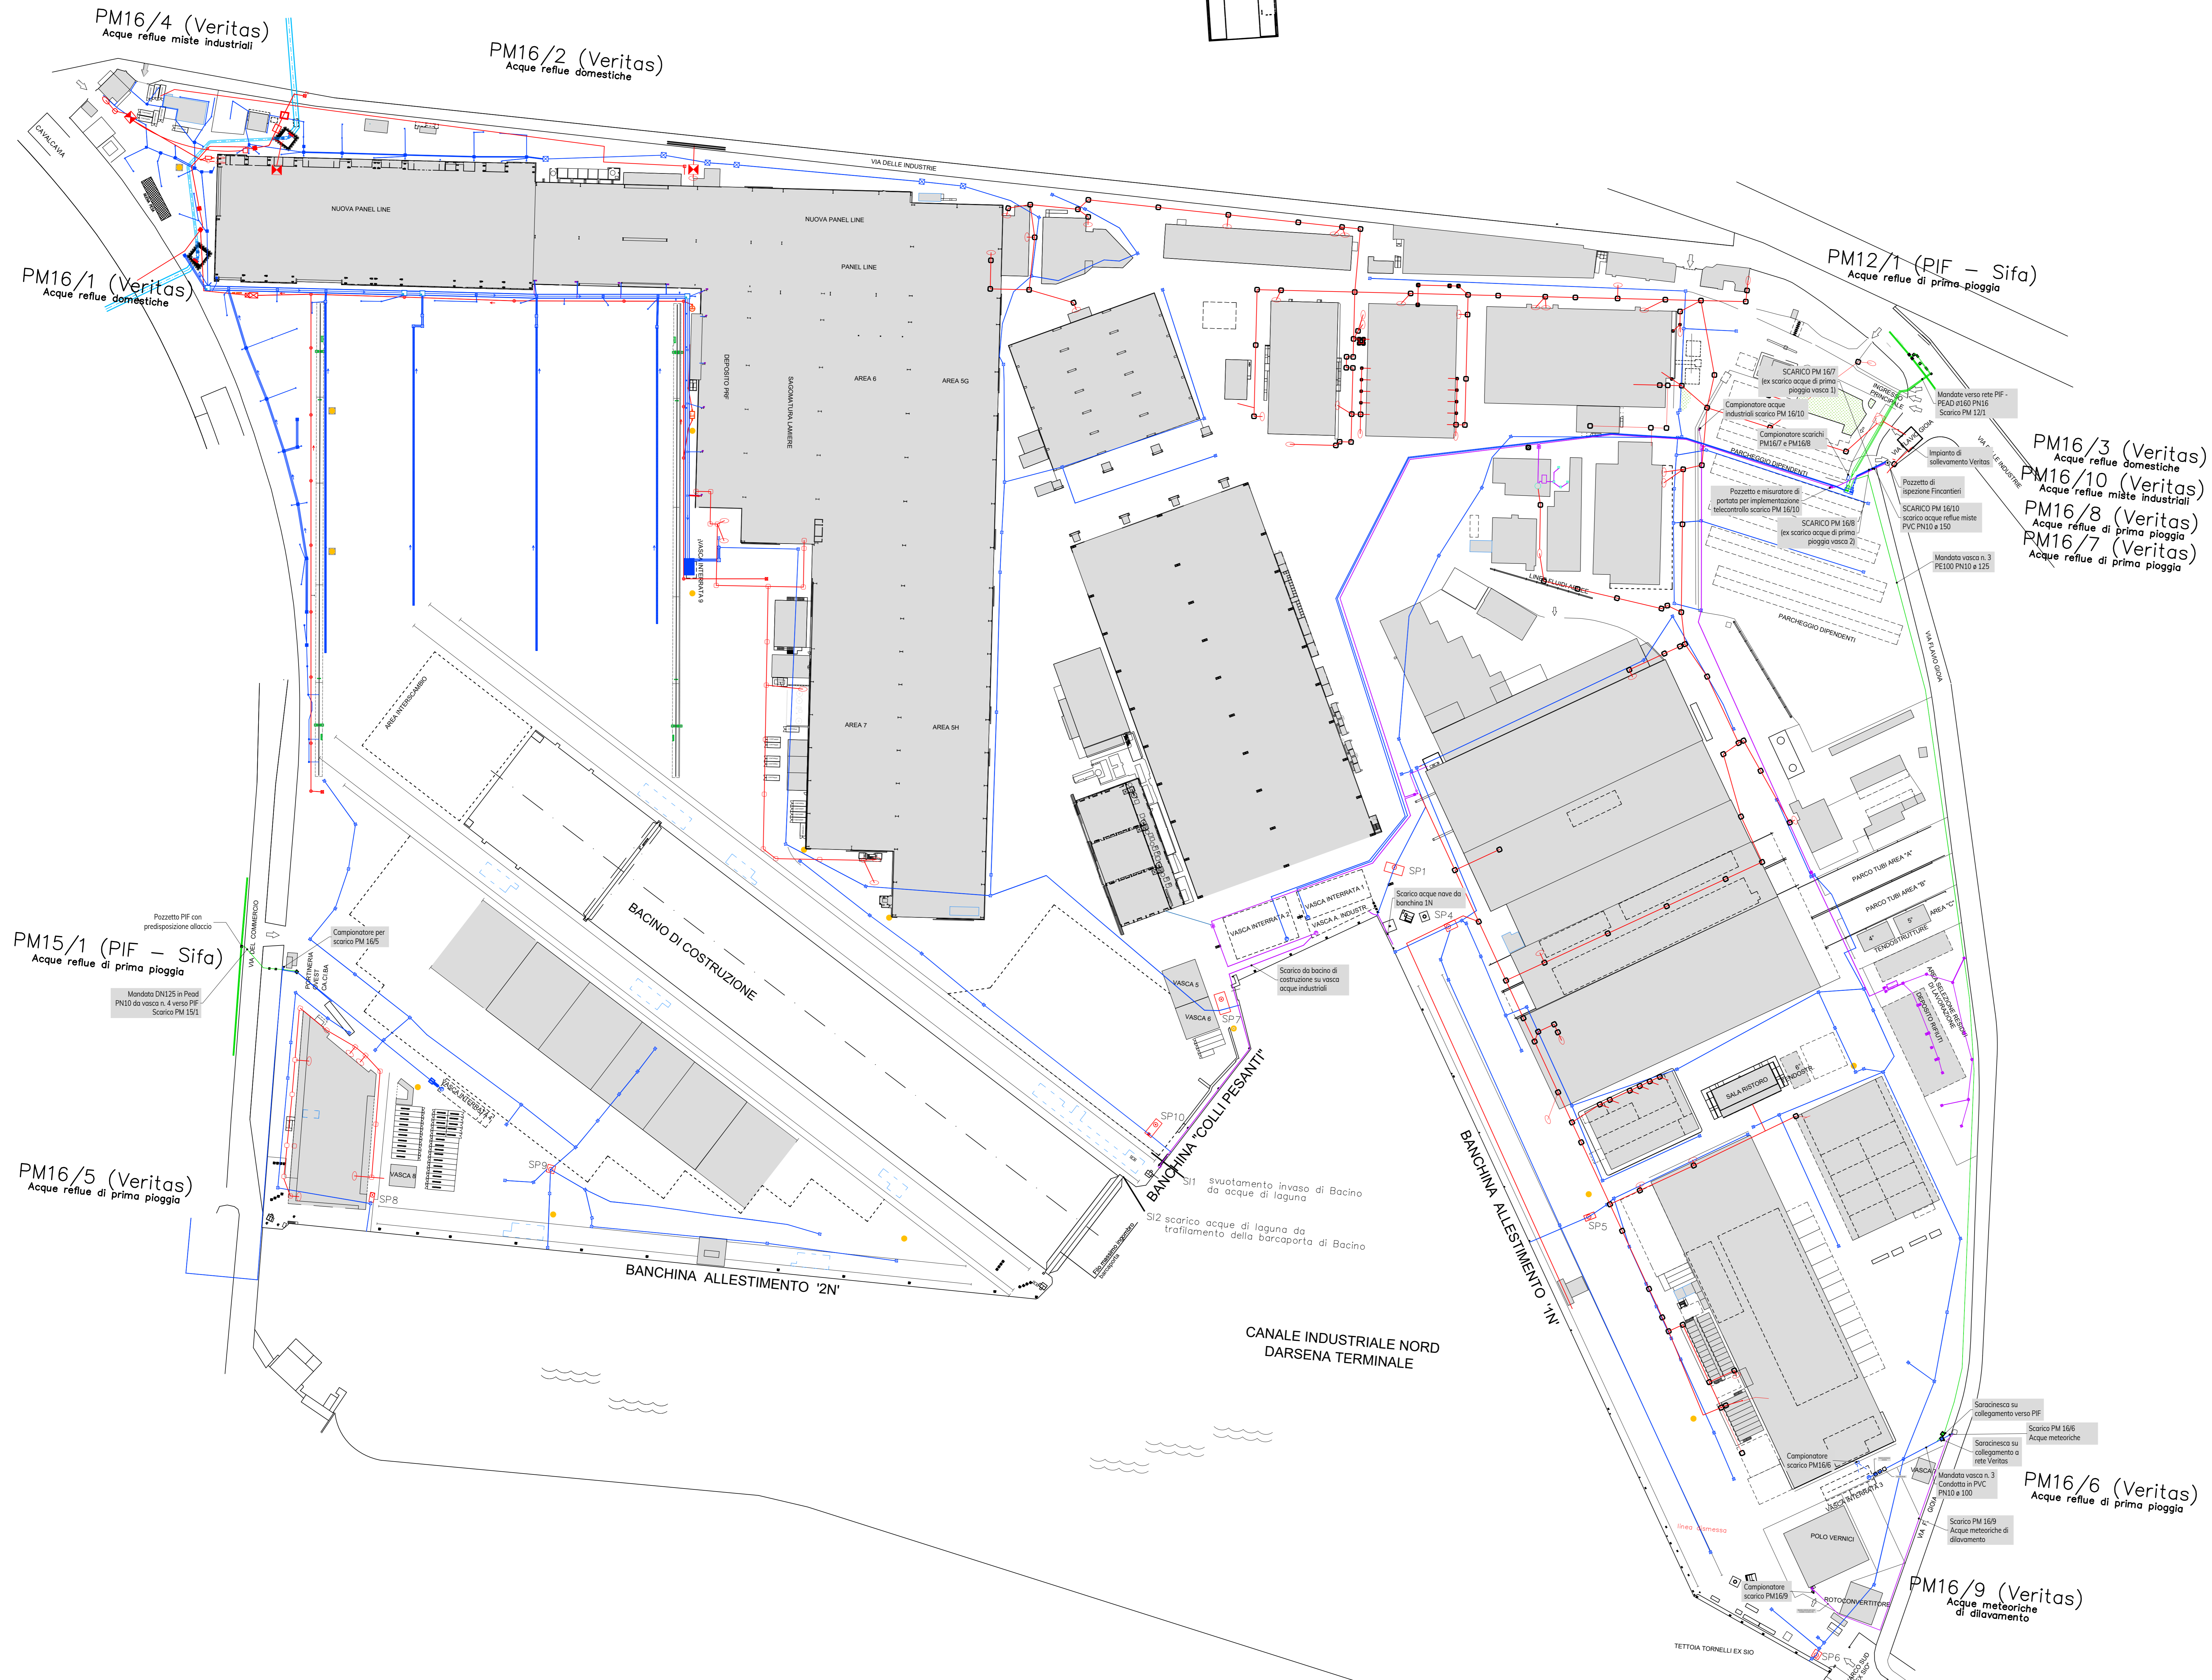


Legenda

-  Organo di manovra
-  Valvola di regolazione elettromeccanica
-  Valvola di non ritorno tipo clapet
-  Sfiato
-  Misuratore di portata
-  Misuratore di pressione
-  Reti acque meteoriche
-  Reti fognatura nera
-  Reti acque industriali
-  Scarico su condotta PIF
-  Condotta PIF esistente DN 560
-  Condotta CUAI
-  Condotta di pubblica fognatura Veritas



committente  
**FINCANTIERI**  
DIREZIONE NAVI DA CROCIERA  
via della Venezia, 10  
30138 Venezia - Venezia - Italia

progettista  
**planum**  
Piazza S. Marco 1515  
30138 Venezia - Venezia - Italia  
www.planum.com - info@planum.com

progettista  
ing. Francesco Domeneghetti  
collaboratore  
ing. Rossana Basileo  
ing. Federico Bertoni

oggetto  
**INTEGRAZIONE PAUR**

AS BUILT  
autorità  
**MARGHERA, VENEZIA**  
elaborato  
**PLANIMETRIA DI AS BUILT  
RETI IDRAULICHE**