28.11.27 RETE ACQUE BIANCHE FOGNATURA TAV. F01TER.DWG

**StudioSvalduz**

NICOLA SVALDUZ
BANCHINA MOLINI, 8
30175 MARGHERA (VE)
TEL. +39 041 938328
e-mail: info@studiosvalduz.it
website: www.studiosvalduz.it
ARCHITETTO

# COMUNE DI VENEZIA

INSEDIAMENTO DENOMINATO
**GRANDI MOLINI ITALIANI S.P.A.**
STABILIMENTO DI
MARGHERA VENEZIA - 30175
VIA DELL'ELETTRICITÀ, 13

**COMUNE DI VENEZIA, FOGLIO 3, MAPPALE 1179**

DATA: **28.11.2025**
SCALA: **1:500**

## TAV. F01ter

DESCR.:
N°: **SOSTITUISCE TAV. F01bis**

| OGGETTO | PROPRIETÀ |
|---|---|
| PLANIMETRIA RETE FOGNARIA AS BUILT | GRANDI MOLINI ITALIANI S.p.A<br>P.IVA 00363690298 |

| PROGETTISTA e D.LL. | PROPRIETÀ |
|---|---|
| | |

### DIMENSIONAMENTO VASCHE DI PRIMA PIOGGIA

LOTTO 1 MQ. 35.010,00
SCARICO "227/1"
IN RETE COMUNALE DI VIA ELETTRICITA'
ACQUE DI PRIMA PIOGGIA
VOLUME RICHIESTO VASCA =
(Sup. impermeabile x 0,9) x 0,005 =
(35.010,00 x 0,9) x 0,005 = **MC. 157,54**

SCARICO IN CANALE "SP1"
ACQUE DI SECONDA PIOGGIA

LOTTO 2 MQ. 53.284,00
SCARICO "227/2"
IN RETE COMUNALE DI VIA ELETTRICITA'
ACQUE DI PRIMA PIOGGIA
VOLUME RICHIESTO VASCA =
(Sup. impermeabile x 0,9) +
(Sup. permeabile x 0,2) x 0,005 =
(32.473,80 + 3.440,40) x 0,005 = **MC. 179,57**

SCARICO IN CANALE "SP2"
ACQUE DI SECONDA PIOGGIA

LOTTO 1
ACQUE DI PRIMA PIOGGIA
VOLUME VASCA **MC. 168,15** > MC. 157,54

LOTTO 2
ACQUE DI PRIMA PIOGGIA
VOLUME VASCA **MC. 181,46** > MC. 179,57

### LEGENDA

- RETE ACQUE BIANCHE
- RETE ACQUE NERE / ACQUE DI PRIMA PIOGGIA
- RETE ACQUE DI SECONDA PIOGGIA
- POZZETTO DI RACCORDO E ISPEZIONE
- CADITOIA
- PLUVIALE

### LEGENDA

- SUPERFICIE COPERTA
- SUPERFICIE SCOPERTA PERMEABILE
- SUPERFICIE SCOPERTA IMPERMEABILE

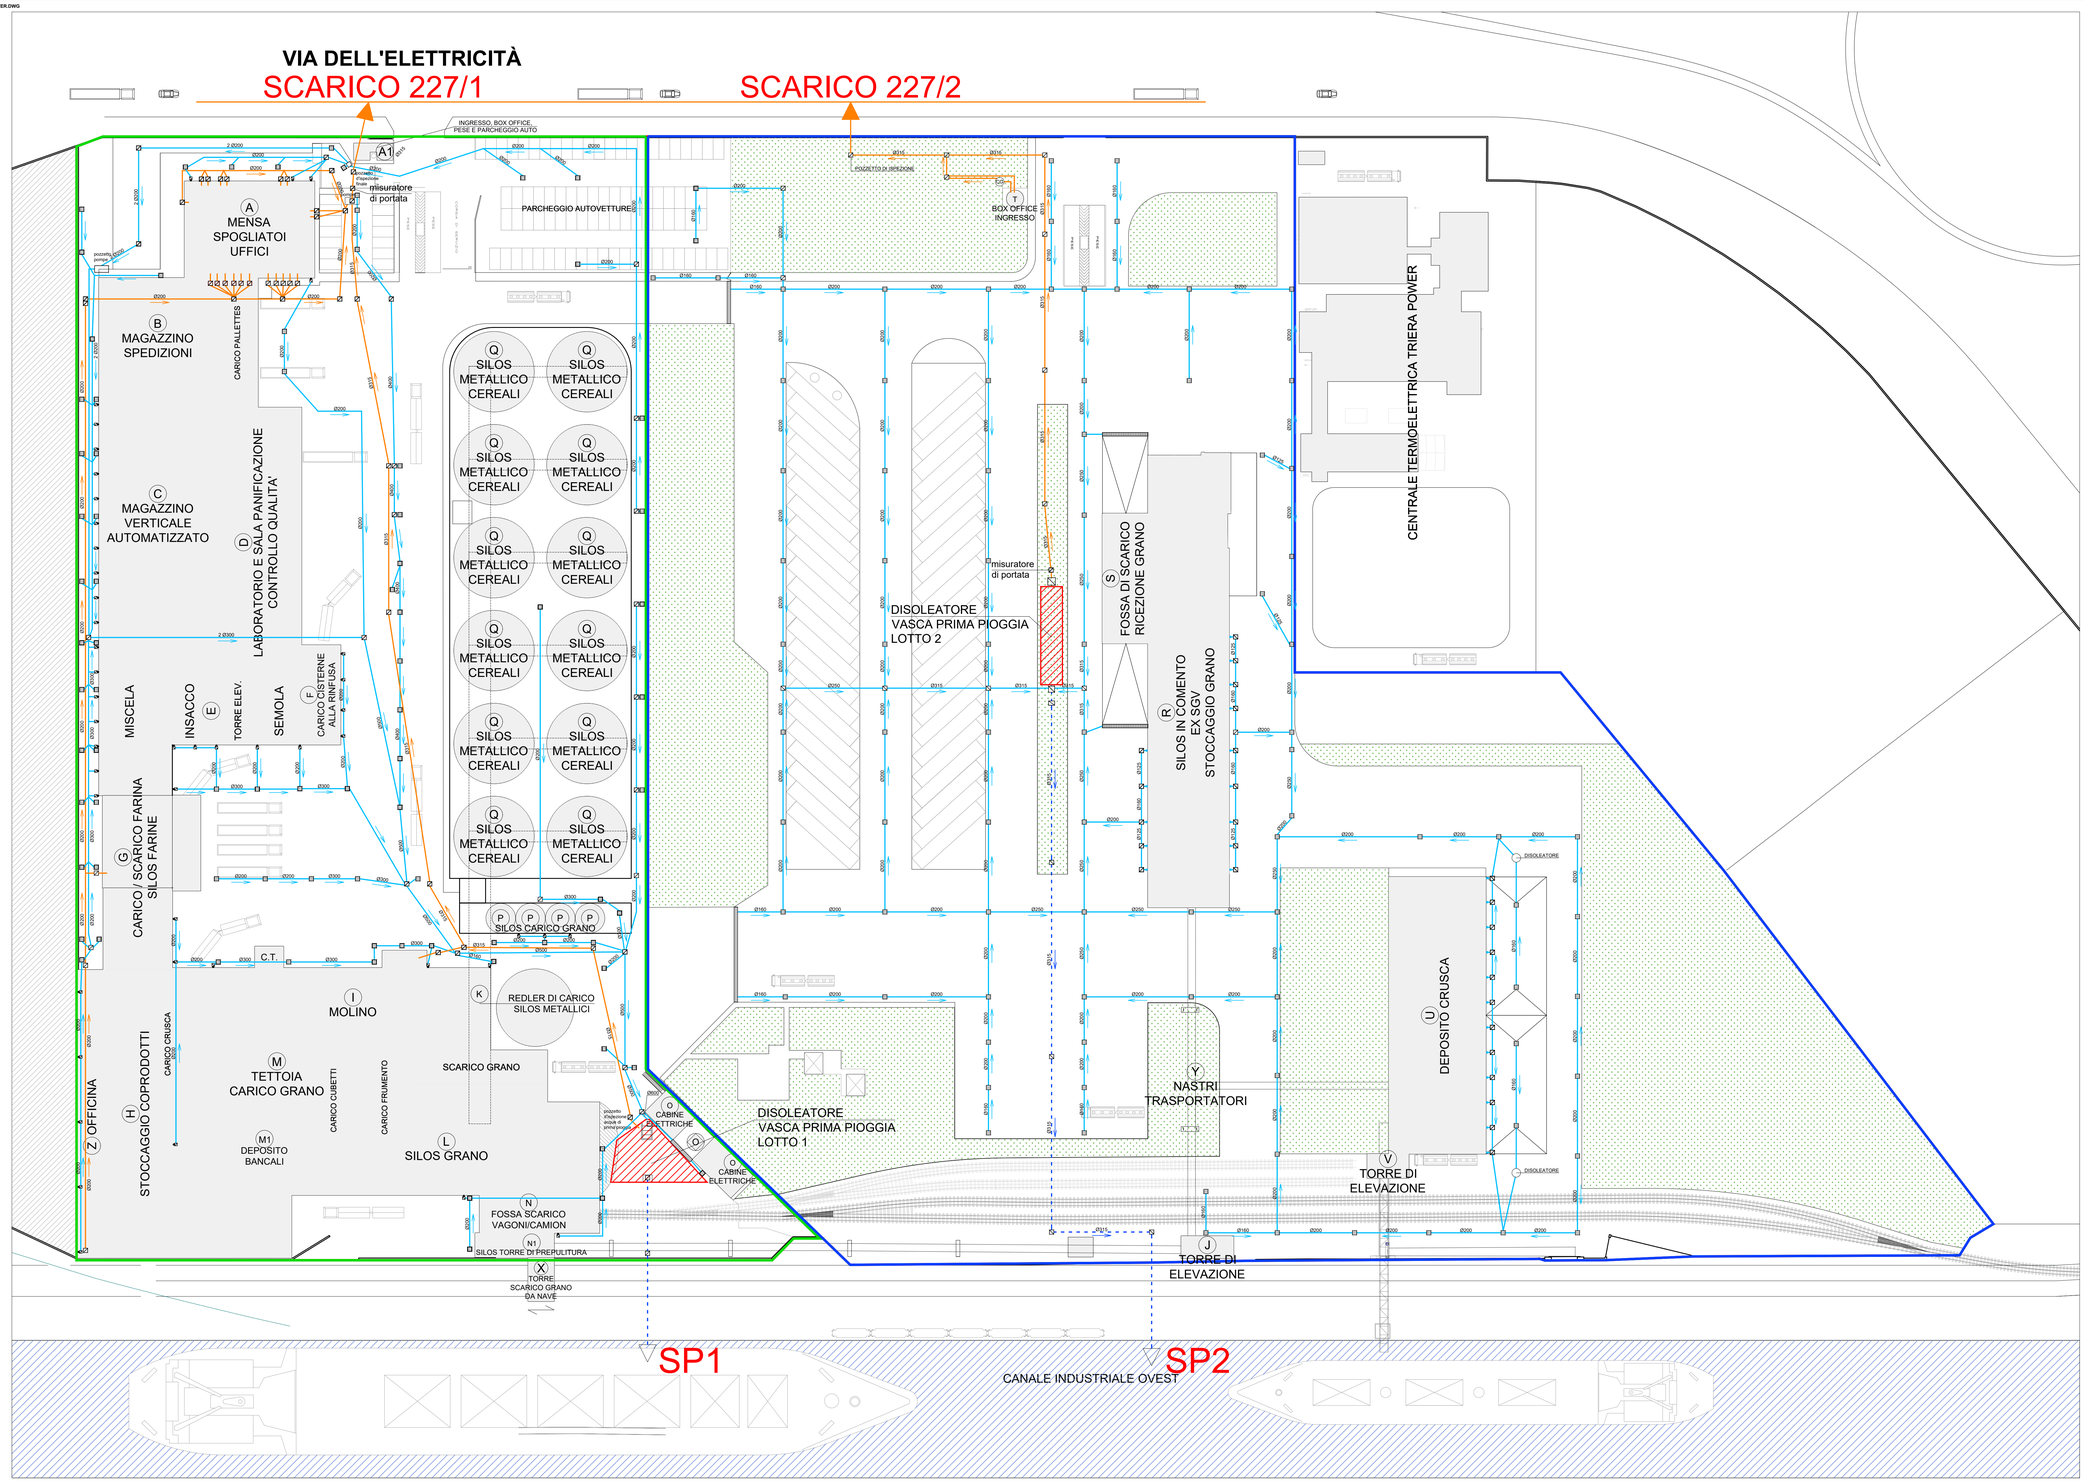


PLANIMETRIA RETE FOGNARIA AS BUILT scala 1:500

Riproduzione cartacea del documento informatico sottoscritto digitalmente da
PINATO ALESSANDRO il 01/12/2025 16:57:03
ai sensi dell'art. 20 e 23 del D.lgs 82/2005
PROTOCOLLO GENERALE: 2025 / 84609 del 02/12/2025