StudioSvalduz

NICOLA SVALDUZ
BANCHINA MOLINI, 8
30175 MARGHERA (VE)
Tel. +39 041 938328
e-mail: info@studiosvalduz.it
website: www.studiosvalduz.it
ARCHITETTO

COMUNE DI VENEZIA

25.02.17 RETE ACQUE BIANCHE FOGNATURA TAV. F01BIS.DWG

DATA: **17.02.2025**
SCALA: **1:500**

INSEDIAMENTO DENOMINATO
GRANDI MOLINI ITALIANI S.P.A.
STABILIMENTO DI
MARGHERA VENEZIA - 30175
VIA DELL'ELETTRICITÀ, 13

COMUNE DI VENEZIA, FOGLIO 3, MAPPALE 1179

TAV. F01bis

DESCR.:

N°: **SOSTITUISCE TAV. 01**

OGGETTO	**PROPRIETÀ**
PLANIMETRIA RETE FOGNARIA AS BUILT	GRANDI MOLINI ITALIANI S.p.A P.IVA 00363690298

PROGETTISTA e D.LL.	**PROPRIETÀ**

DIMENSIONAMENTO VASCHE DI PRIMA PIOGGIA

LOTTO 1 MQ. 35.010,00
SCARICO "A"
IN RETE COMUNALE DI VIA ELETTRICITA'
ACQUE DI PRIMA PIOGGIA
VOLUME RICHIESTO VASCA =
(Sup. impermeabile x 0,9) x 0,005 =
(35.010,00 x 0,9) x 0,005 = **MC. 157,54**

SCARICO IN CANALE "SP1"
ACQUE DI SECONDA PIOGGIA

LOTTO 2 MQ. 53.284,00
SCARICO "B"
IN RETE COMUNALE DI VIA ELETTRICITA'
ACQUE DI PRIMA PIOGGIA
VOLUME RICHIESTO VASCA =
(Sup. impermeabile x 0,9) +
(Sup. permeabile x 0,2) x 0,005 =
(32.473,80 + 3.440,40) x 0,005 = **MC. 179,57**

SCARICO IN CANALE "SP2"
ACQUE DI SECONDA PIOGGIA

LOTTO 1
ACQUE DI PRIMA PIOGGIA
VOLUME VASCA **MC. 168,15** > MC. 157,54

LOTTO 2
ACQUE DI PRIMA PIOGGIA
VOLUME VASCA **MC. 181,46** > MC. 179,57

LEGENDA

- RETE ACQUE BIANCHE
- RETE ACQUE NERE / ACQUE DI PRIMA PIOGGIA
- RETE ACQUE DI SECONDA PIOGGIA
- POZZETTO DI RACCORDO E ISPEZIONE
- CADITOIA
- PLUVIALE

LEGENDA

- SUPERFICIE COPERTA
- SUPERFICIE SCOPERTA PERMEABILE
- SUPERFICIE SCOPERTA IMPERMEABILE

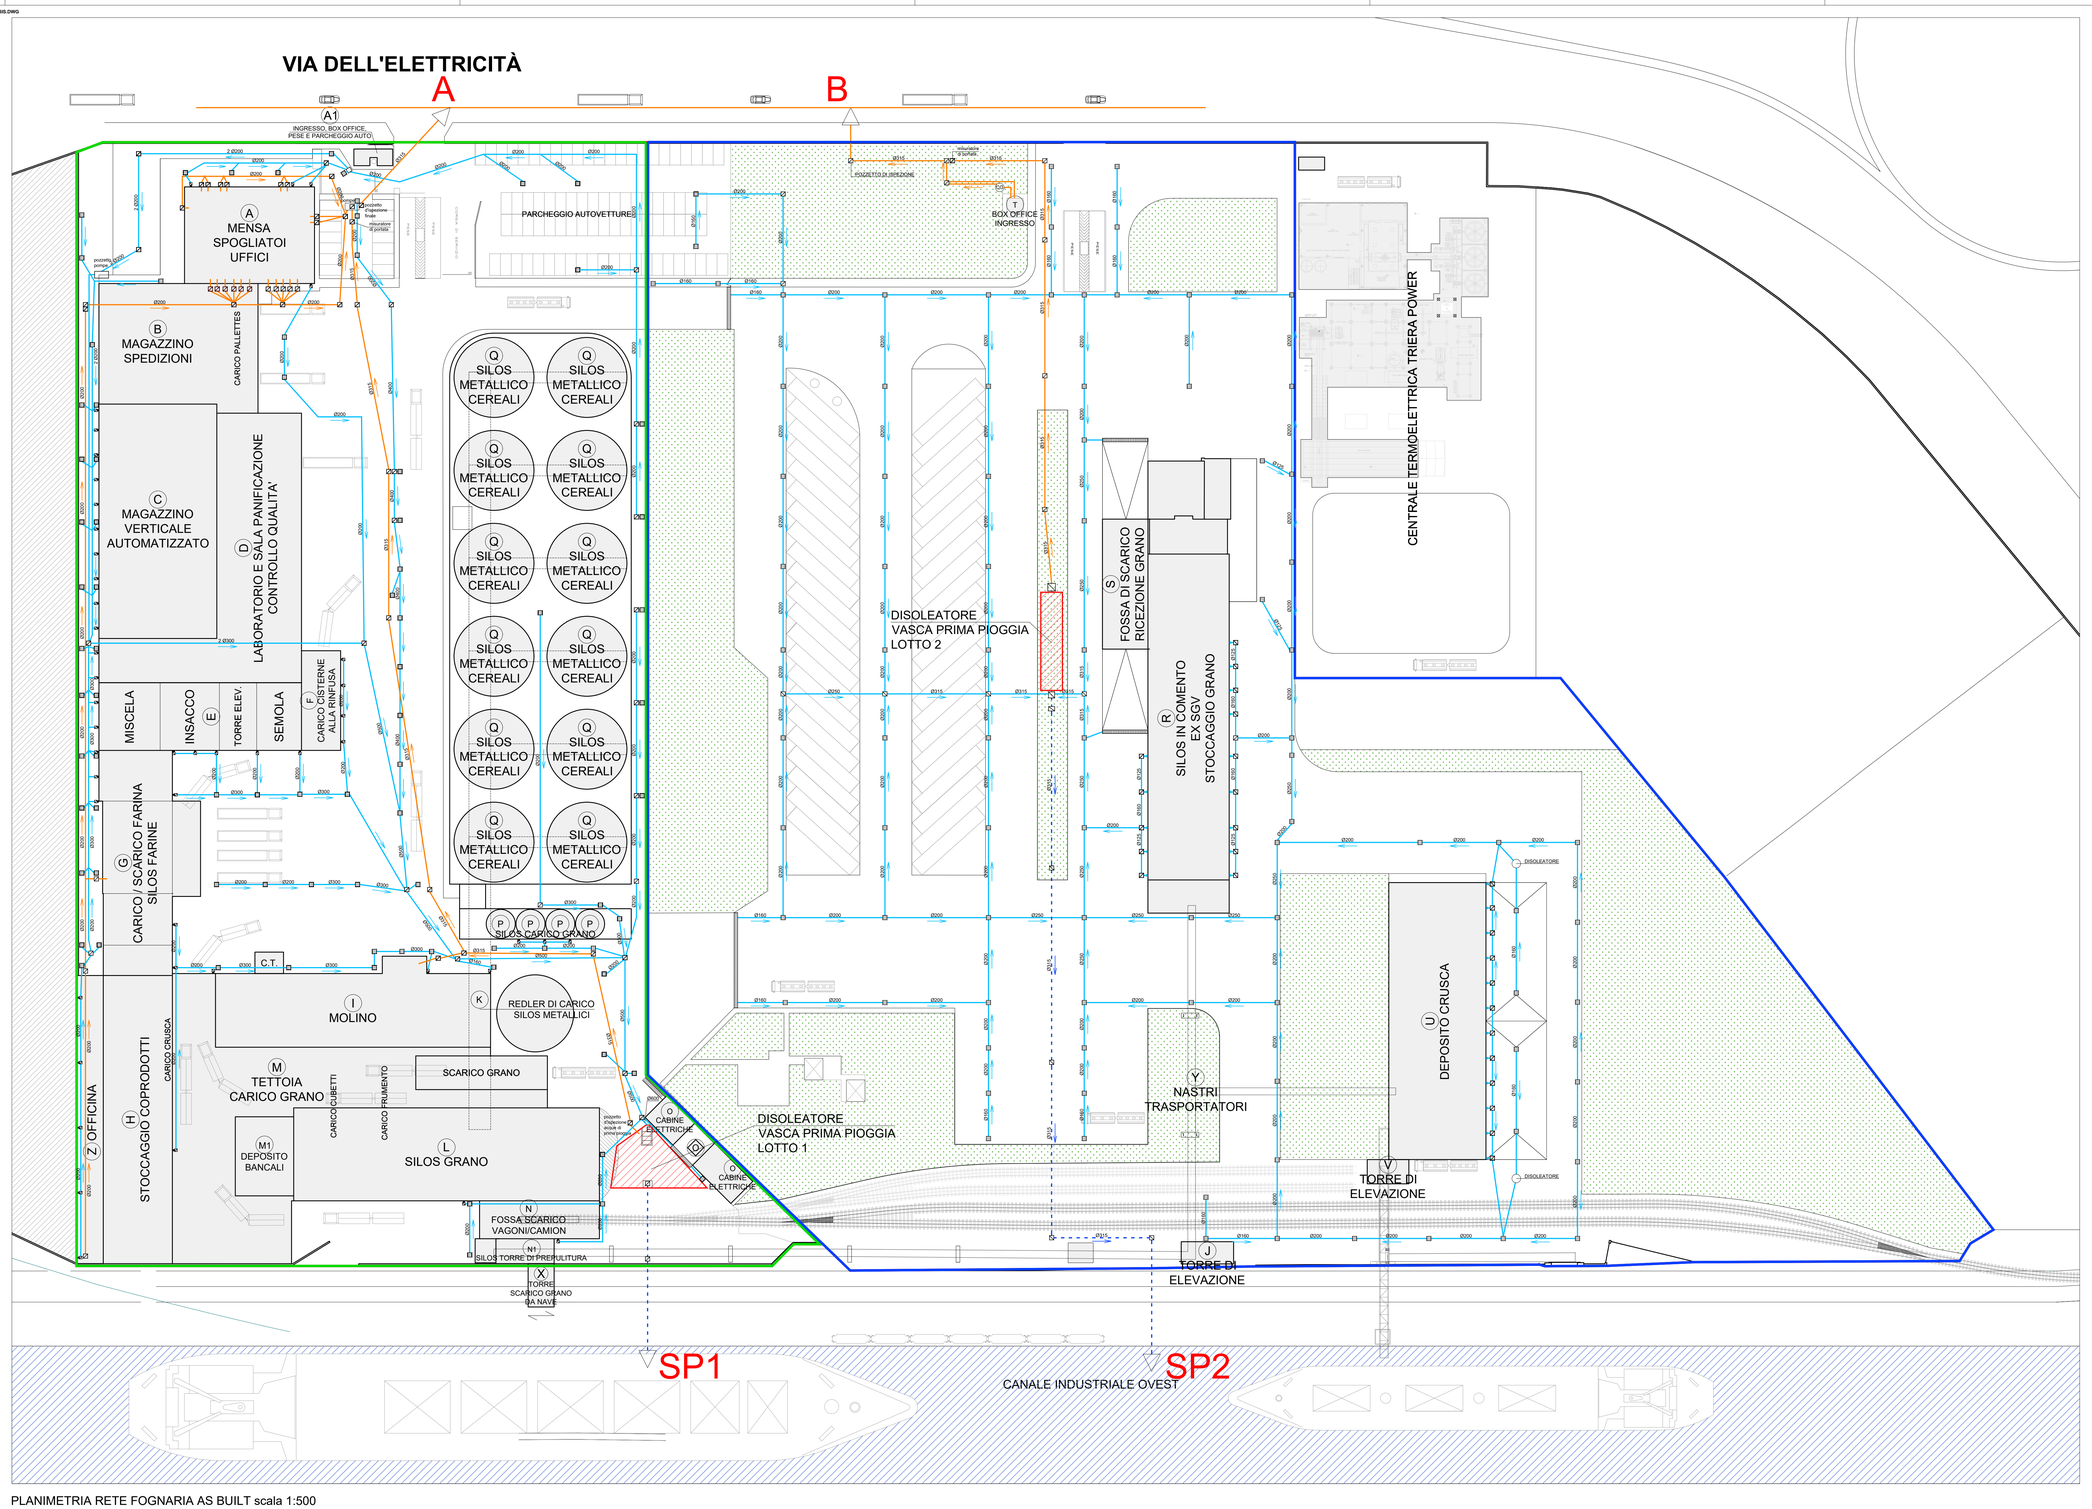

PLANIMETRIA RETE FOGNARIA AS BUILT scala 1:500

Riproduzione cartacea del documento informatico sottoscritto digitalmente da
ENRICO FABRIS il 18/02/2025 12:39:56
ai sensi dell'art. 20 e 23 del D.lgs 82/2005
PROTOCOLLO GENERALE: 2025 / 11533 del 20/02/2025